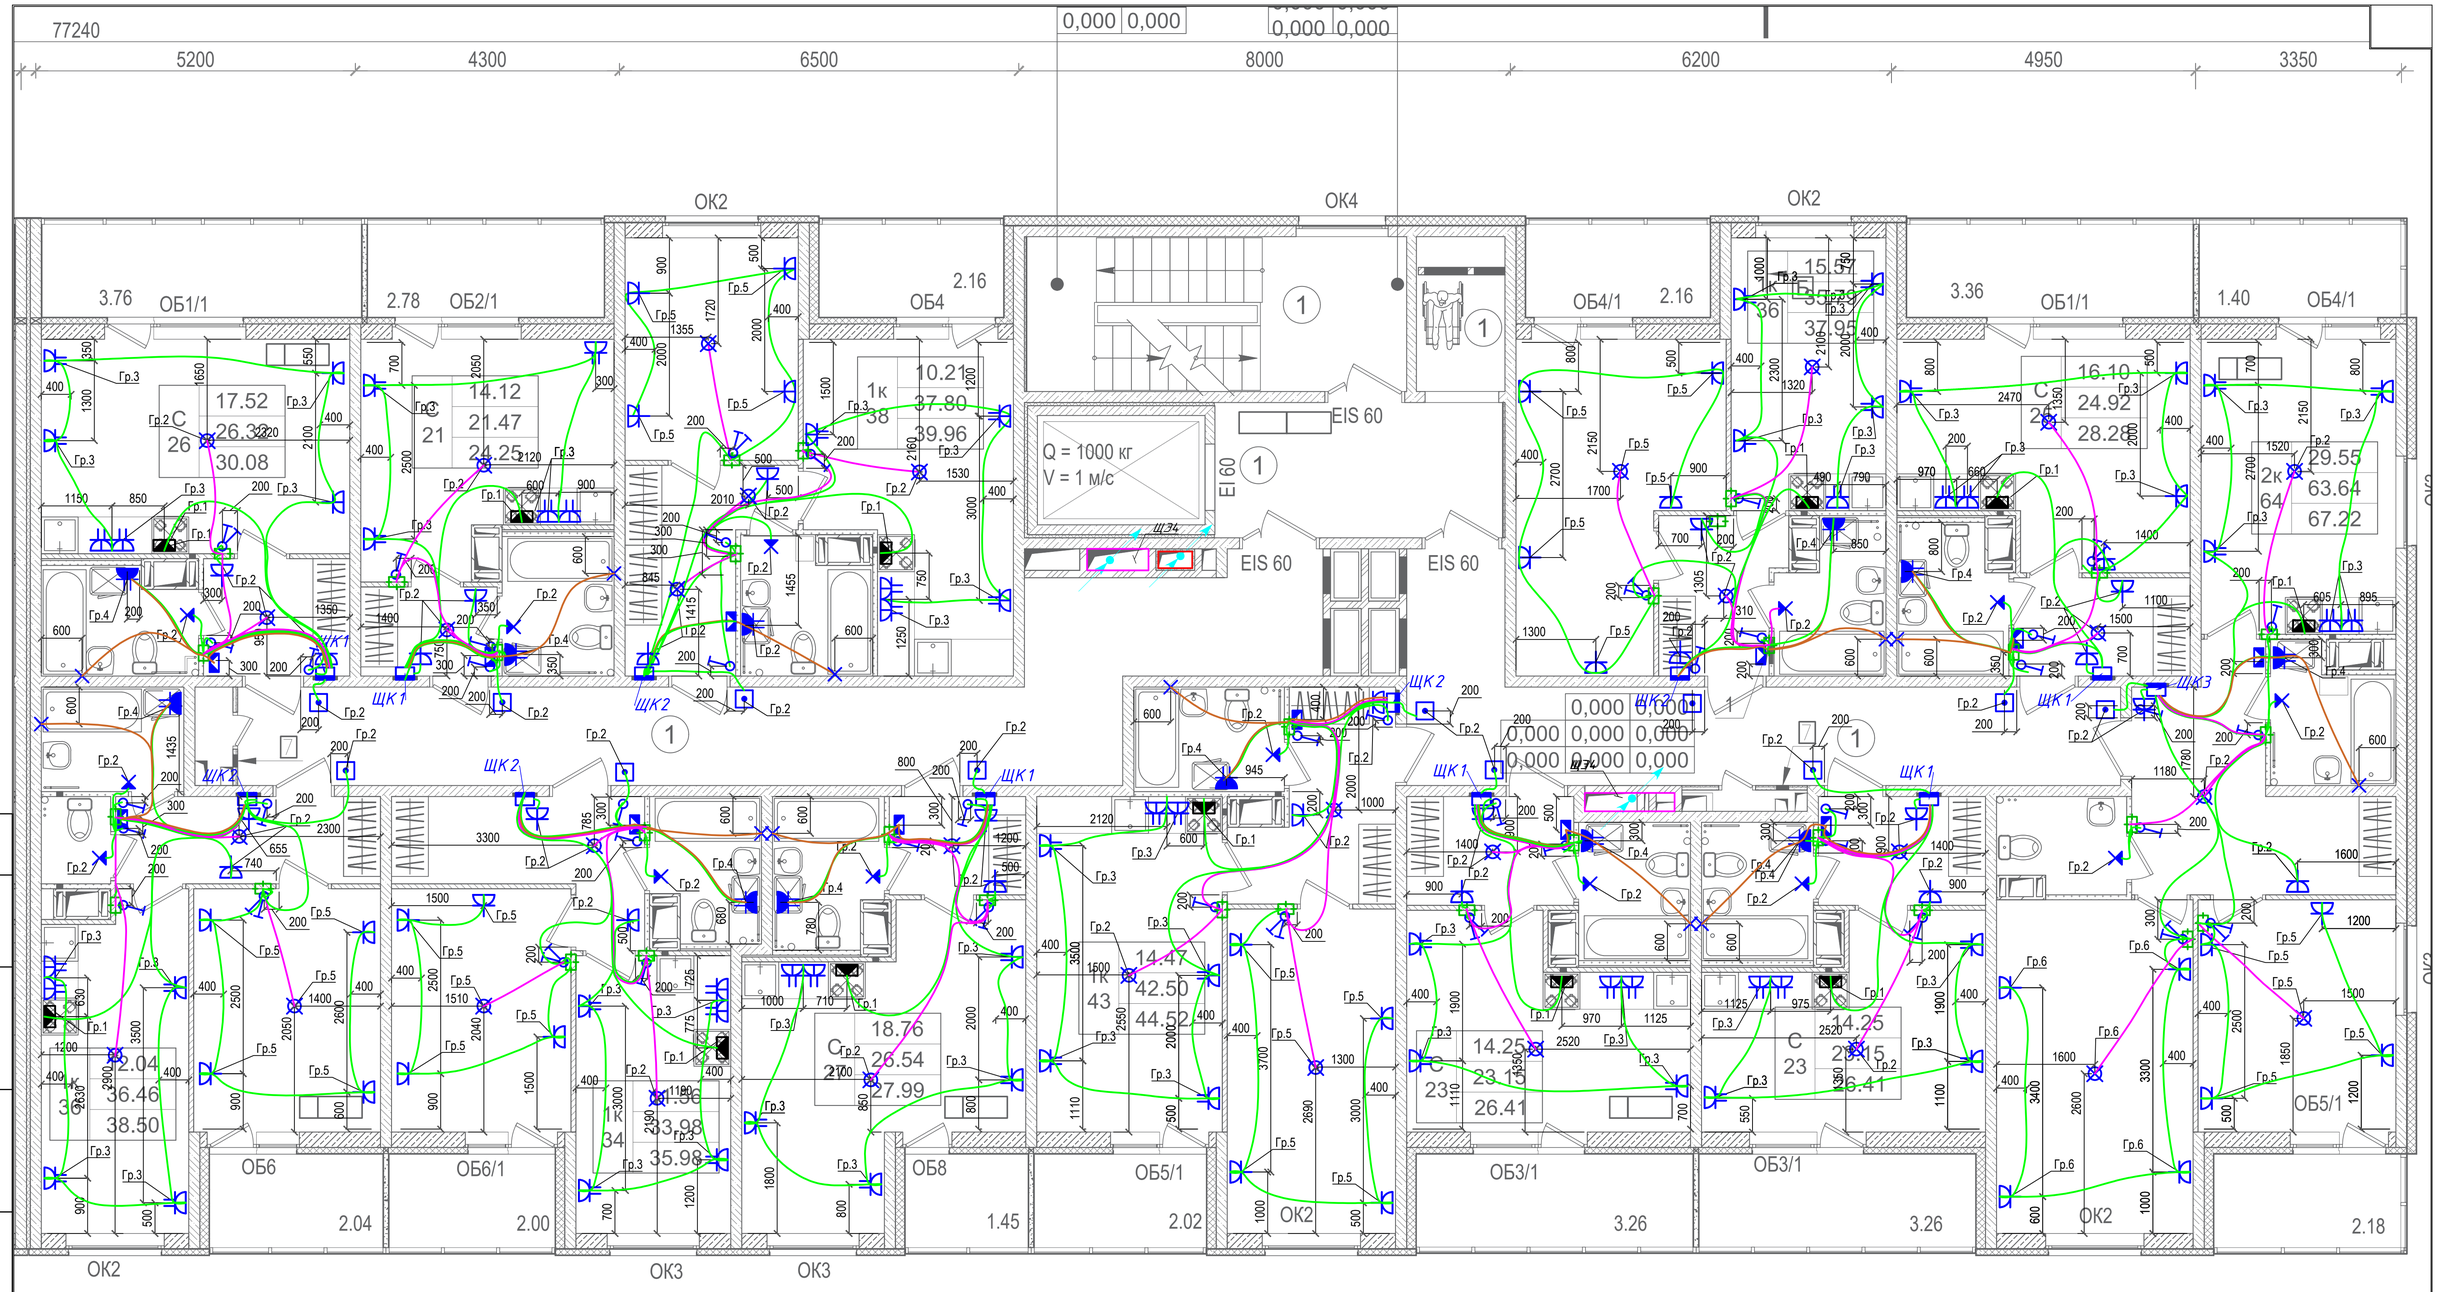

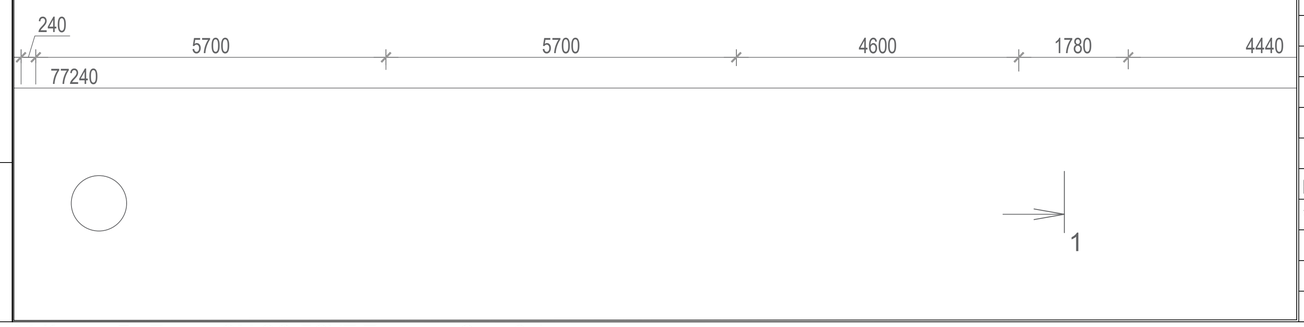

Согласовано

Взам. инв. №

Подпись и дата

Инв. № подл.

Изм.	Кол. уч.	Лист	№док.	Подпись	Дата
Разраб.					
Утв.					

002–200701–П–ЭОМ2

Ленинградская область, Гатчинский район, г. Коммунар, массив "Ижора", уч. №4, кадастровый номер 47:24:0104001:616

Многоквартирный жилой дом со встроенными помещениями обслуживания, корпус 7а (Этап 2)

Стадия	Лист	Листов
ИД	1	

Исполнительная схема №2 по прокладке трубных разводок кабелей в квартирах групп освещения и розеток по Корп.7а, секц.2, Тип.этаж

04-Корпус 7а-Планы ЭМ,ЭО,ДСУП Тип этаж Секц.2.dwg

Формат А3